

Miejscowość : DOBRÓW, RZĘDÓW
 Jedn. ewid.: 260107_2 - Tuczepy
 Obręb: 260107_2.0003 - Dobrów
 260107_2.0012 - Rzędów
 Działka nr : 3-144/12, 3-144/1, 3-144/14, 3-114/11,
 3-114/13, 3-114/14, 3-114/15, 12-122/6.

skala 1 : 500

fragment sekcji: 7.135.21.03.1.2
 7.136.21.23.3.4

układ współrzędnych prostokątnych płaskich -2000 -7(21)
 układ wysokości - Krondstad 86

Inwentaryzację powykonawczą budynków, kanalizacji sanitarnej,
 deszczowej, przyłącza gazowego, energetycznego, wodociągu.
 wykonał: Usługi Geodezyjne „GEOSIT” s.c. w grudniu 2013 r.

Projekt wykonano zgodnie z opinią ZUDP nr. 06/05 z dn.26.01.2005 r.

USŁUGI GEODEZYJNE
„GEOSIT” s.c.
 P. Dytkowski & T. Płacha
 26-100 Busko-Zdrój, ul. Zakładowa 8B Np.
 NIP: 525-101-08-219 KRS: 143628-23
 REGON: 143628-23
 14-06-2014

Geodeta Uprawniony
 Przemysław Dytkowski
 228w.D.013722


Nr. kancel: 072-91/2013

Busko-Zdrój 27.12.2013 r.


- 1 - Budynek sortowni
- 11 - Zbiornik p.poz.
- ⊗ - Hydranty zewnętrzne

*4x skan +
 wydruk kolor*

Organ nadzoru państwowego nadzoru geodezyjnego i kartograficznego	STAROSTA BUSKI
Identyfikator ewidencyjny materiału państwowego i kartograficznego	7.2001.2016.68
Data wykonania opisu technicznego dla ewidencji materiałów państwowych i kartograficznych	22-01-2014
Imię, nazwisko i podpis osoby reprezentującej organ	Z up. STAROSTY <i>mgr inż. Grzegorz Zięba</i> Kierownik Biura Pracownia Ośrodka Dokumentacji Geodezyjnej i Kartograficznej

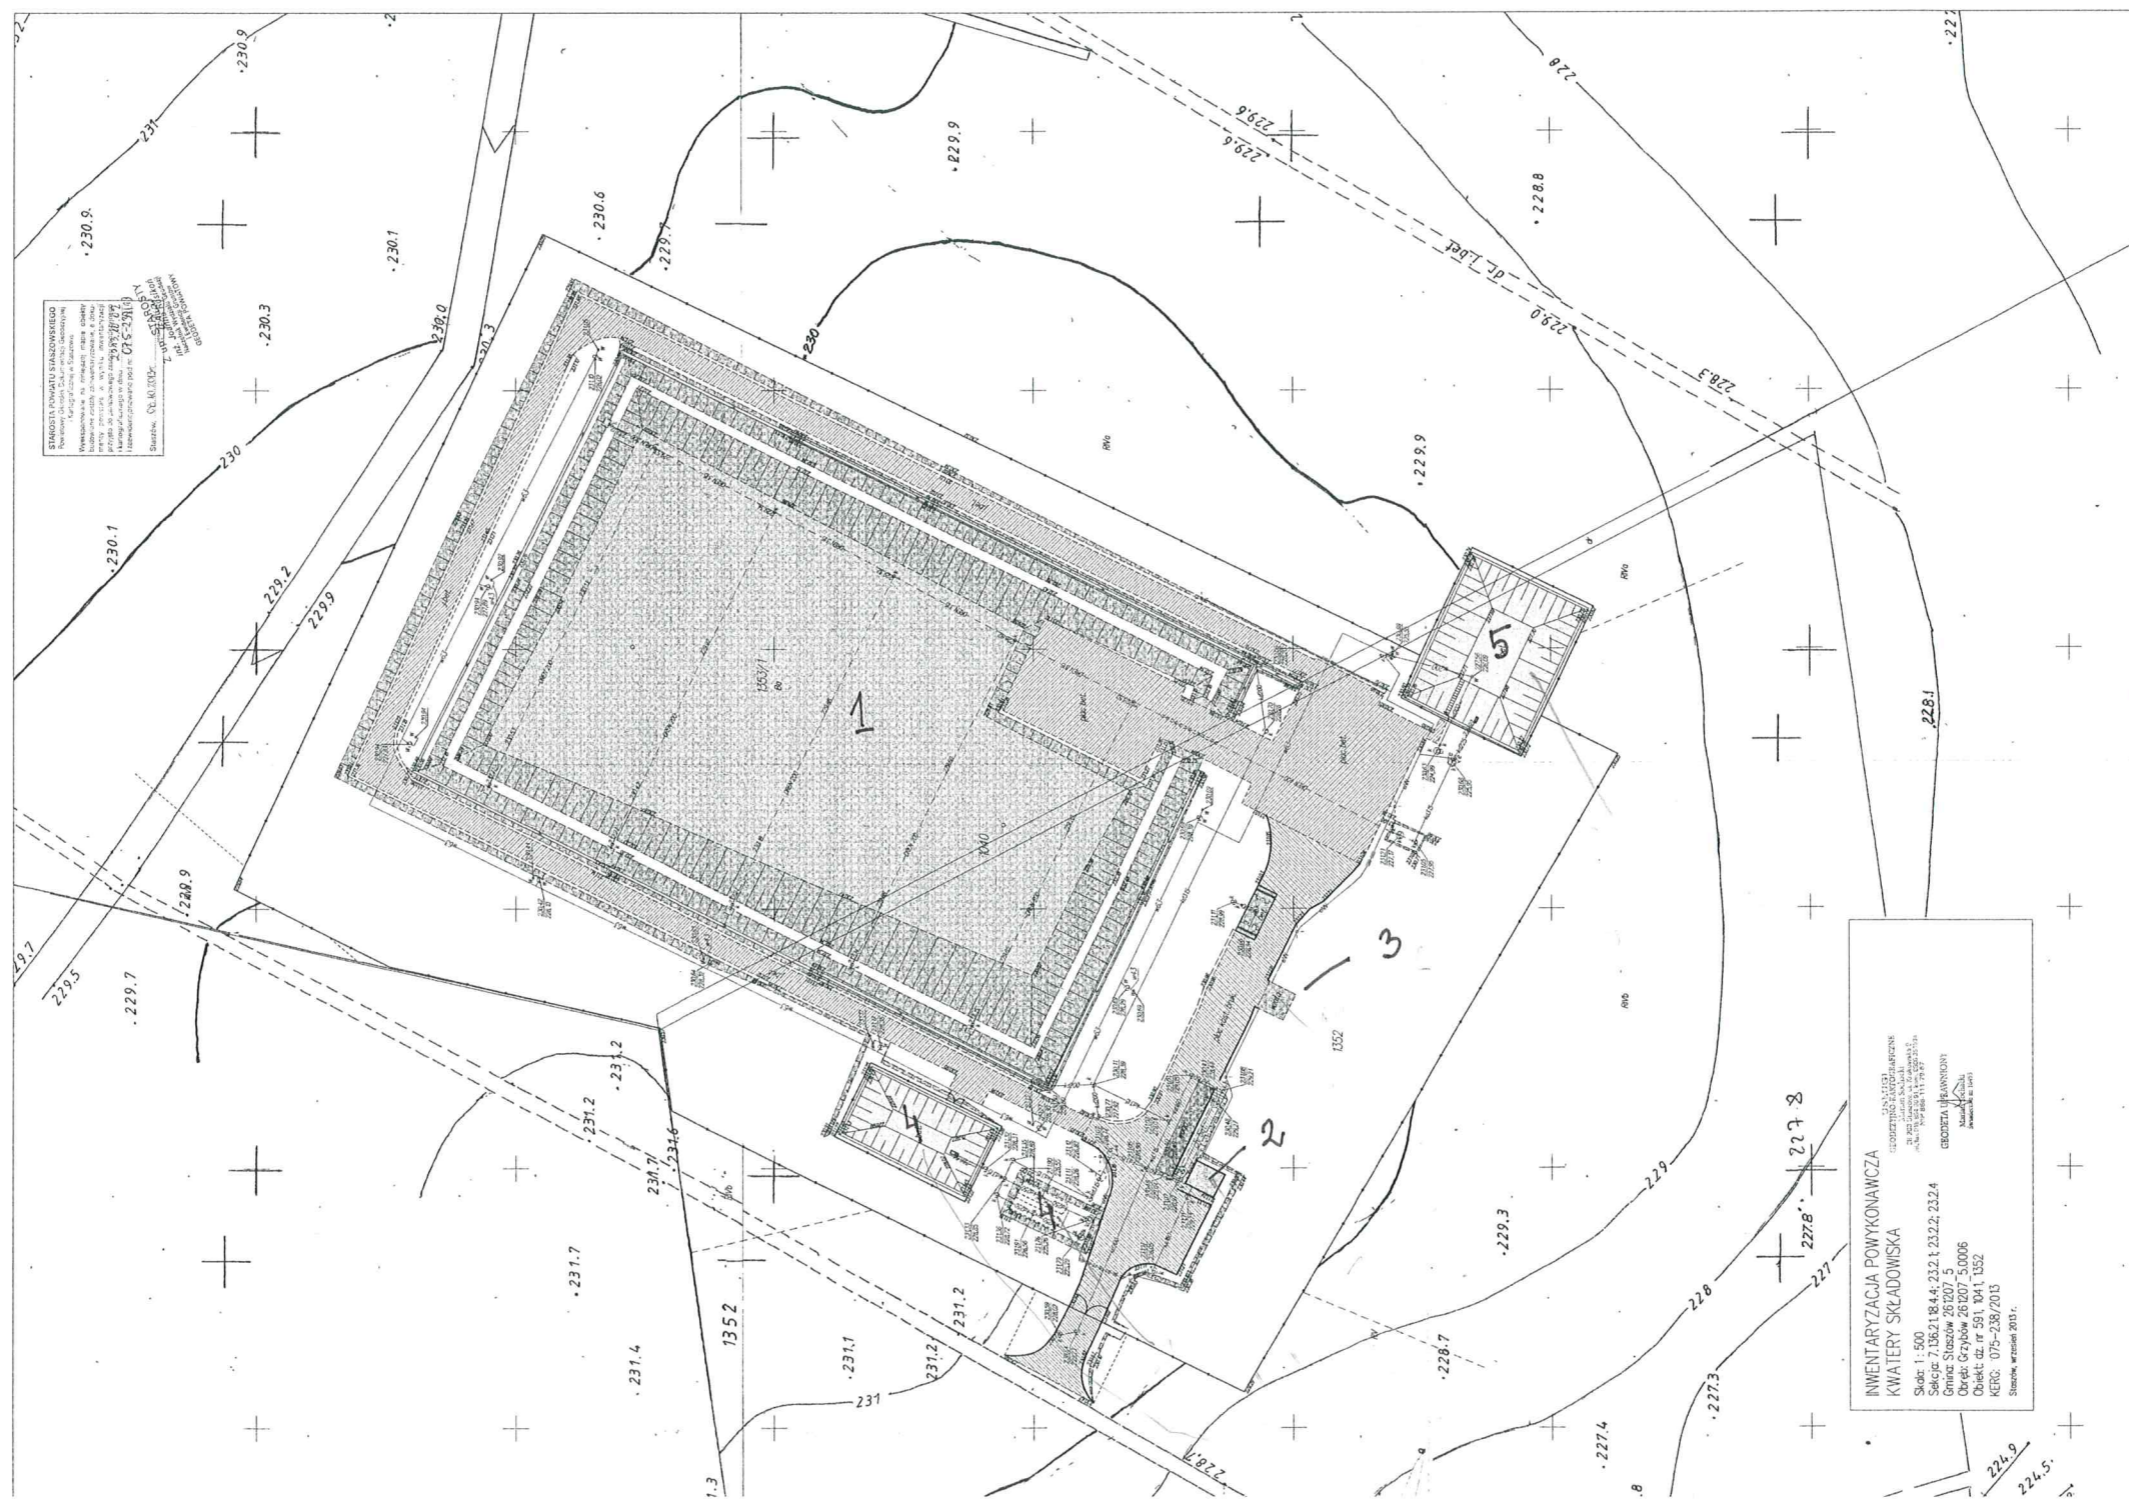

- 1 - Kwatera składowania m.
- 2 - Kontener socjalny
- 3 - Wiatka
- 4 - 2 zbiorniki p.poz
- 5 - zbiornik odpadów u składowiska

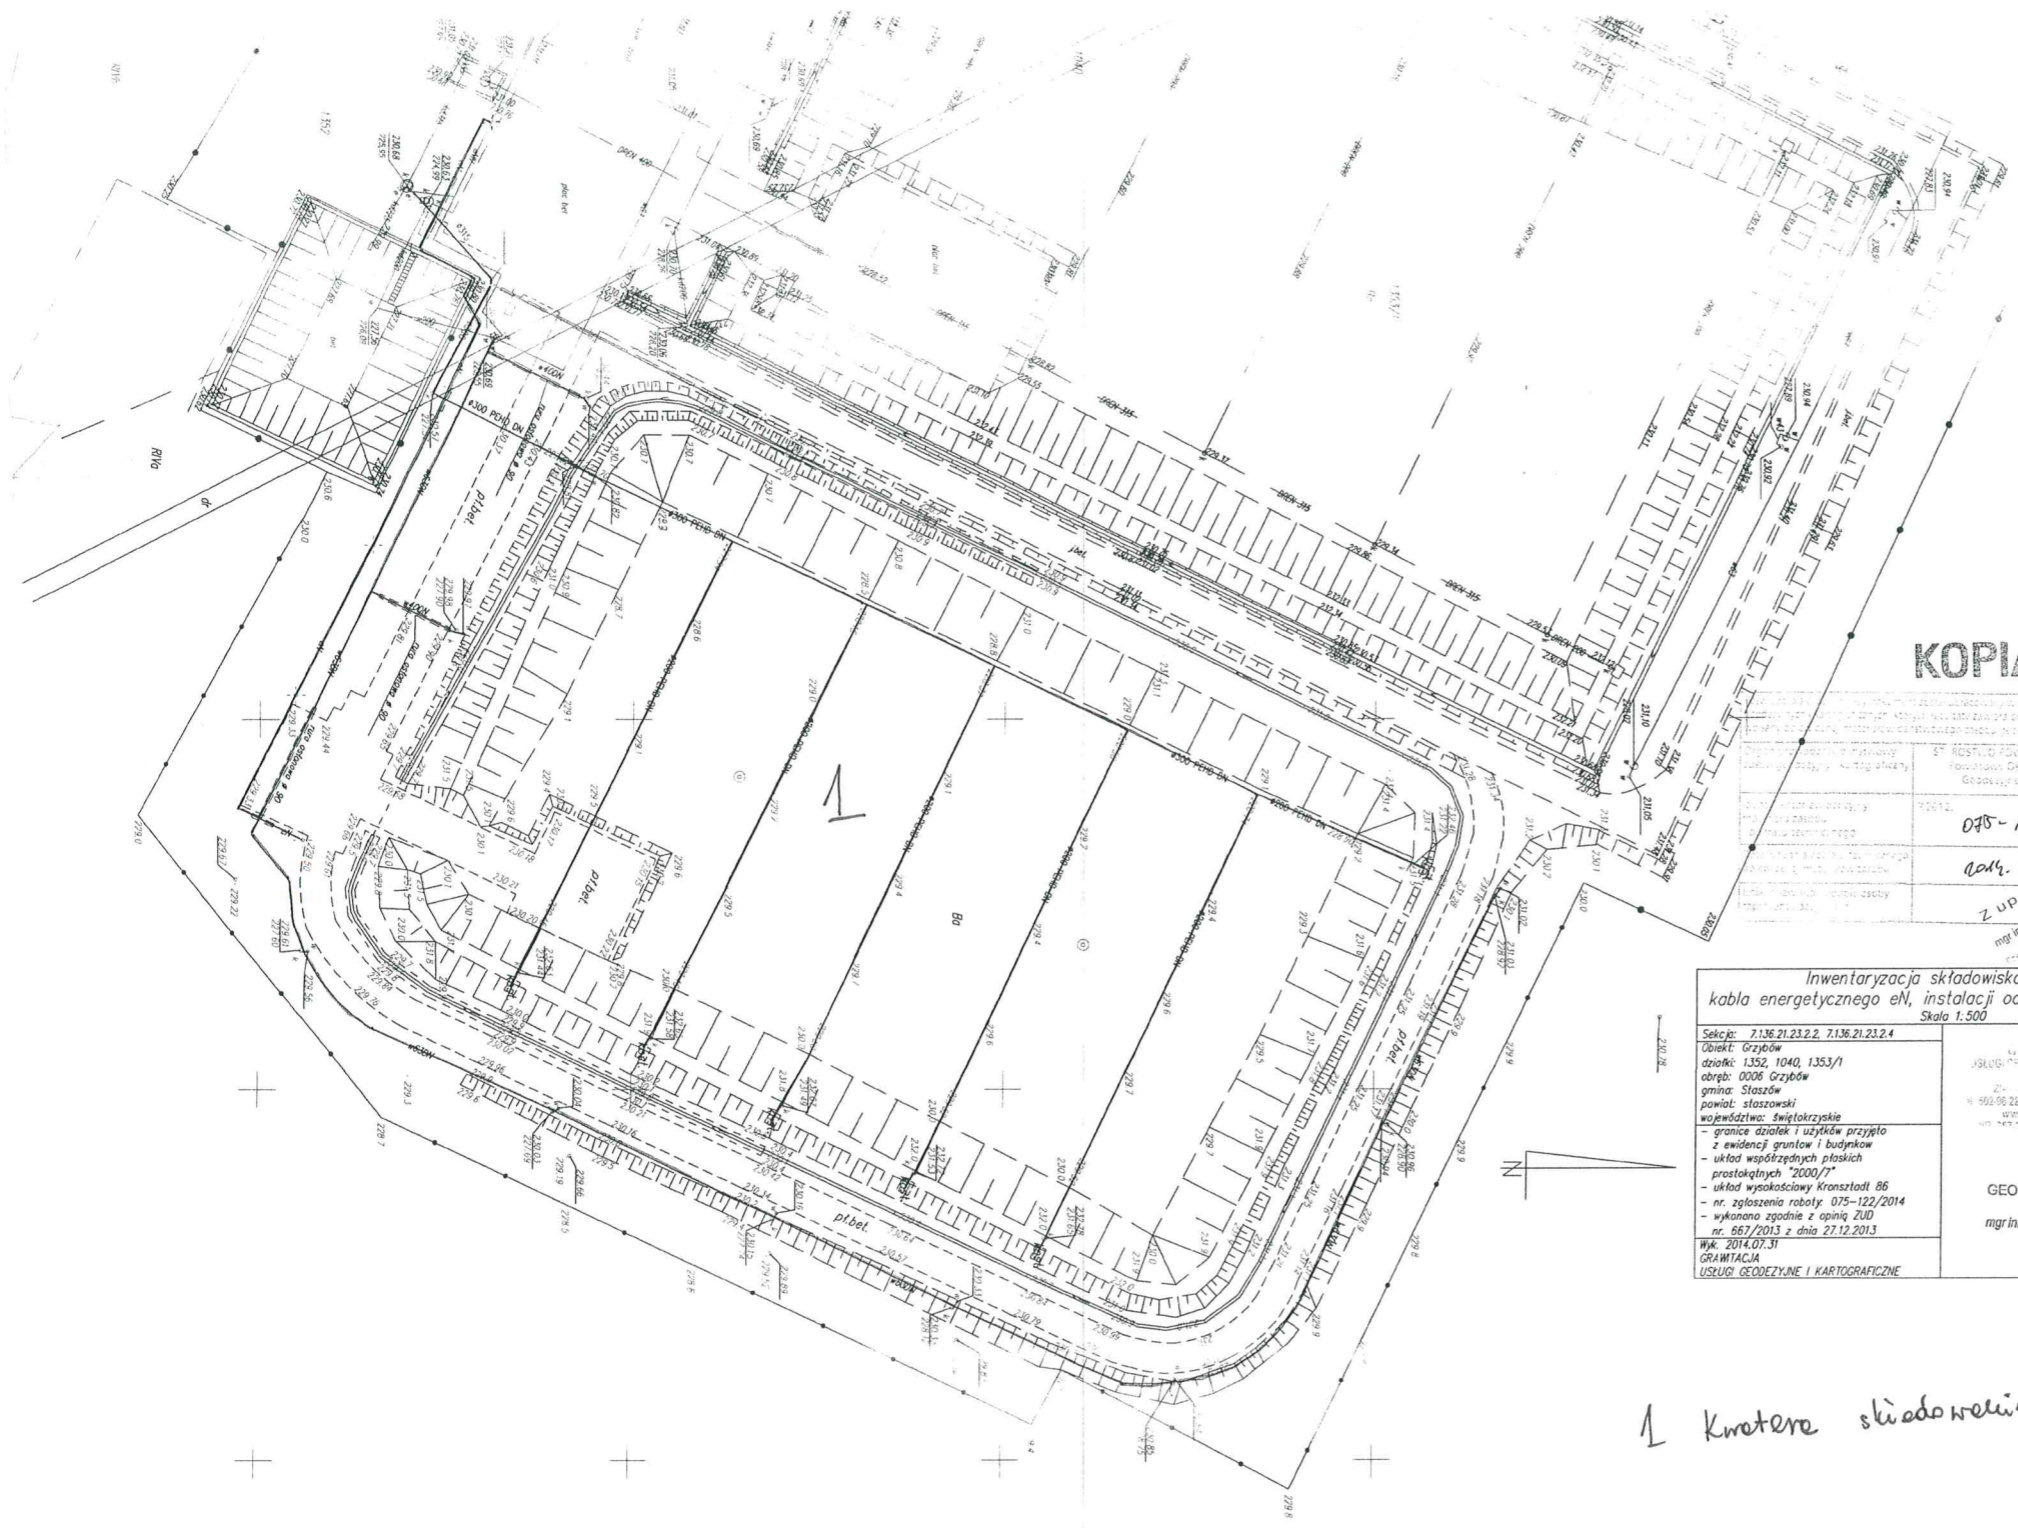

KOPIA

075-122/2014 2014.08.21 Z up. S. PASTOSZY	
mgr inż. Teresa Front-Dębowska Nr upr. 21394	

Inwentaryzacja składowiska odpadów, kabla energetycznego eN, instalacji odciekowej i zraszającej, Skala 1:500	
- granice działek i użytków przyjęto z ewidencji gruntów i budynków - układ współrzędnych płaskich prostokątnych "2000/7" - układ wysokościowy Kronstadt 86 - nr zgłoszenia roboty: 075-122/2014 - wykonano zgodnie z opinią ZUD nr. 667/2013 z dnia 27.12.2013 Wsk. 2014.07.31 GRAWIACJA USŁUGI GEODEZYJNE I KARTOGRAFICZNE	GEODETA UPRAWNIONY mgr inż. Teresa Front-Dębowska Nr upr. 21394

1 Kwatera składowiska nr. 2